


MILITÄRISCHES IMMOBILIENMANAGEMENT
1090 WIEN, ROßAUER LÄNDE 1

MUSTER Kaserne (9A99)
1234 MUSTERSTADT
Musterstraße 99
MUSTEROBJEKT (001)

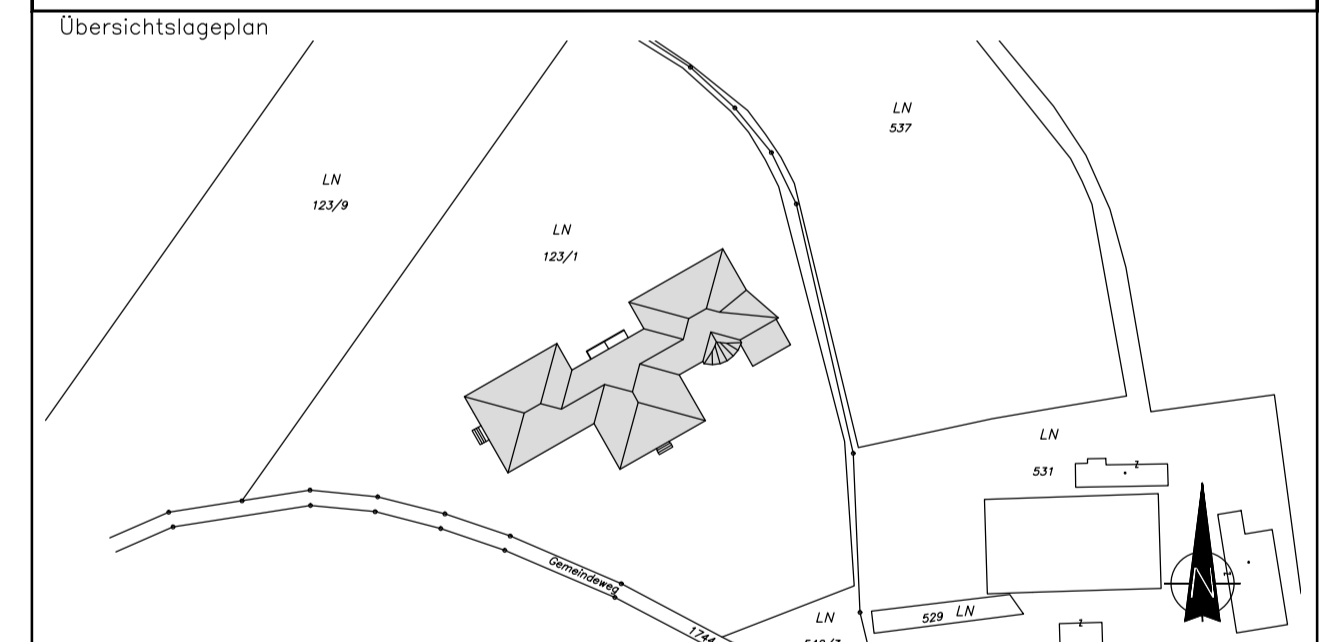

Planverfasser:
MSZ99 (MUS)
1234 MUSTERSTADT, Musterstraße 99
Tel.: 05 0201 /-0*

Gst. Nr.: 123/1
123/2
EZ.: 12
13

BESTANDSPLAN
GRUNDRISS ERDGESCHOSS

KG.: 12345 MUSTERSTADT
23456 MUSTERSTADT

Maßstab: 1:100

GRUNDZAHL 123456	PLANNUMMER 9A99_001_EG_B_v01_20140901	Pl.Nr. d. AN 003/123456789
LIEGEV. Objekt Inhalt		

Index	Planerstellung/Anderungen	Datum	Gez.	Gen.
001	Ersterstellung	01.09.2014	Bearbeiter	Gen.

Pfod: C:\MUS