



SCHNITT A-A

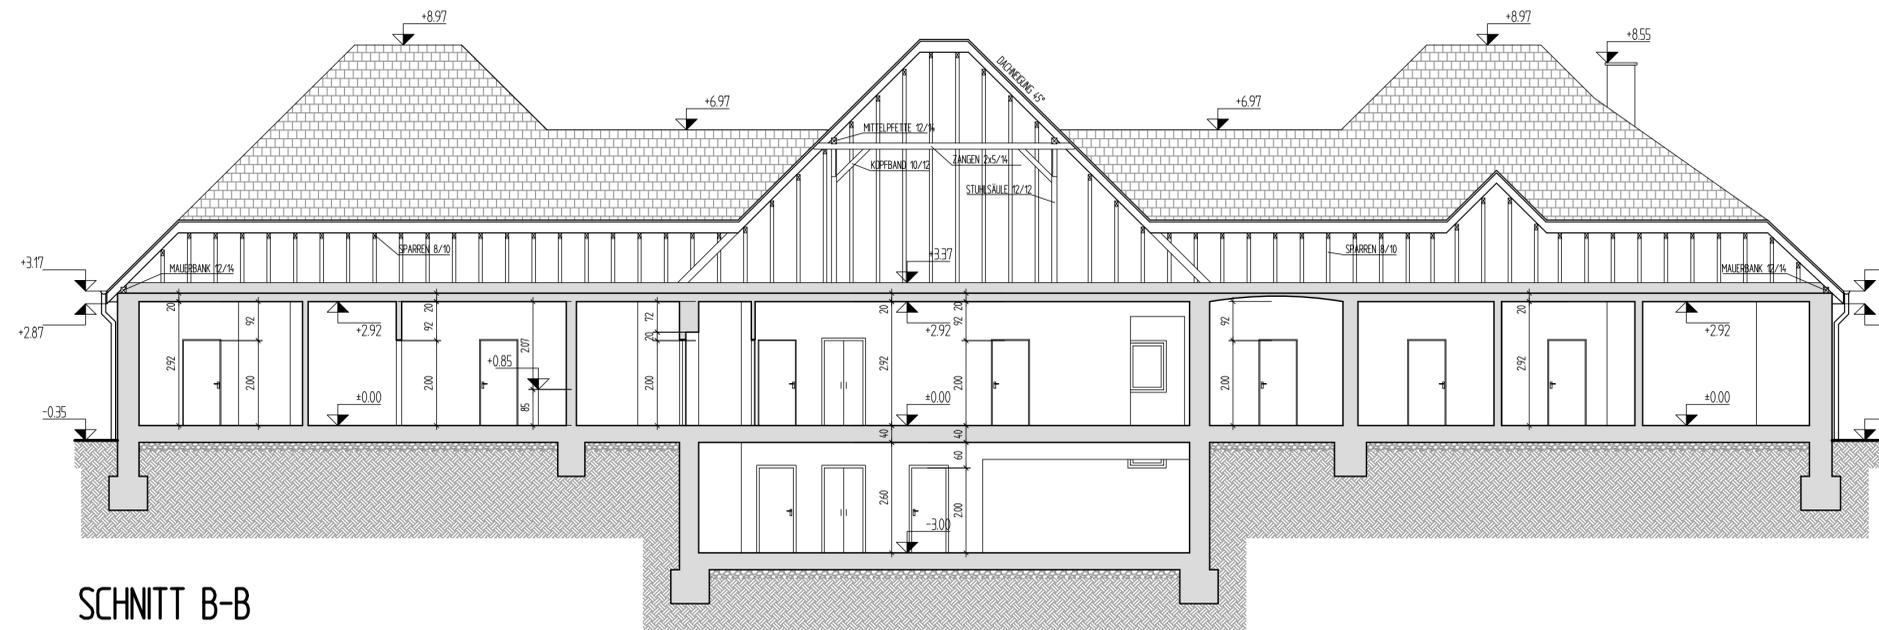

SCHNITT B-B

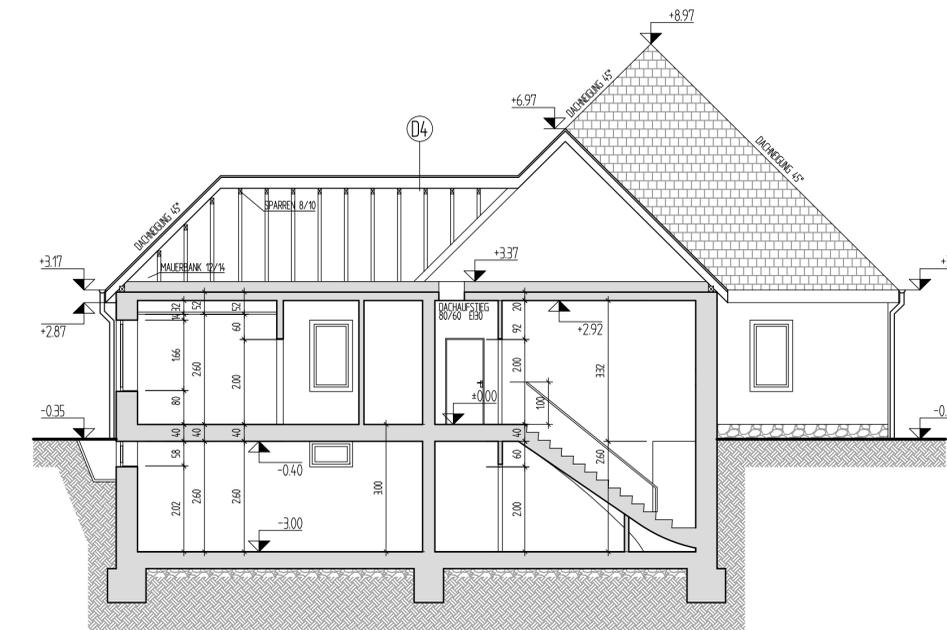


SCHNITT C-C

MUSTER KASERNE (9A99)

1234 MUSTERSTADT  
Musterstraße 99

MUSTEROBJEKT (001)

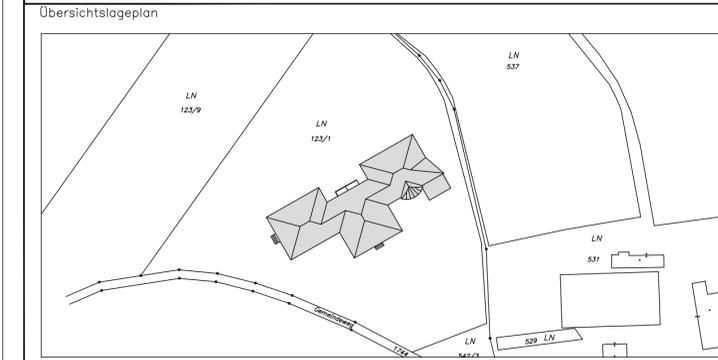

Planverfasser:  
**MSZ99 (MUS)**  
1234 MUSTERSTADT, Musterstraße 99  
Tel.: +43 (50201) -0\*

Gst. Nr.: 123/1  
123/2  
EZ.: 12  
13

**BESTANDSPLAN**  
SCHNITT

Maßstab: 1:100

GRUNDZAHL <b>123456</b>	PLANNUMMER <b>9A99_001_SCHN_B_v01_20140901</b>	PL.Nr. d. AN 003/123456789
----------------------------	---	-------------------------------

Index	Planerstellung/Änderungen	Datum	Gez.	Gen.
001	Ersterstellung	01.07.2014	Bearbeiter	Gen