



MILITÄRISCHES IMMOBILIENMANAGEMENT
 1234 MUSTERSTADT, Musterstraße 99

MUSTER Kaserne (9A99)
 1234 MUSTERSTADT
 Musterstraße 99
MUSTEROBJEKT (001)

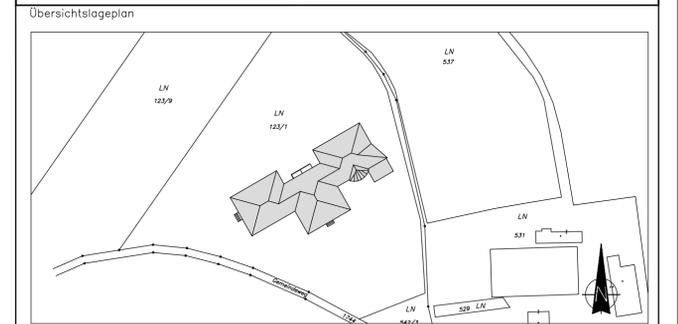

Planverfasser:
MSZ99 (MUS)
 1234 MUSTERSTADT, Musterstraße 99
 Tel.: +43 (50201) -0*

Gst. Nr.: 123/1
 123/2
 EZ.: 12
 13

BESTANDSPLAN
 ANSICHTEN

KG.: 12345 MUSTERSTADT
 23456 MUSTERSTADT

Maßstab: 1:100
 GRUNDZAHL: **123456**
 PLANNUMMER: **9A99_001_ANSI_B_v01_20140901**
 PL.Nr. d. AN: 003/123456789
 LIEGEV Objekt Inhalt

Index	Planerstellung/Änderungen	Datum	Gez.	Gen.
001	Ersterstellung	01.07.2014	Bearbeiter	Gen

NORDANSICHT

WESTANSICHT